




FÖRVALTNINGSHANDLING



Hyresgäster
STRÖMSHOLM HYRESFASTIGHETER
U051003
Fd beridarebostad
Plan: 02
Del: 1/1

Skala: 1:100	Datum: 2021-08-11	Relationsritningsdatum: 1985-10-01
-----------------	----------------------	---------------------------------------

OBS !! Får ej utgöra projekteringsunderlag

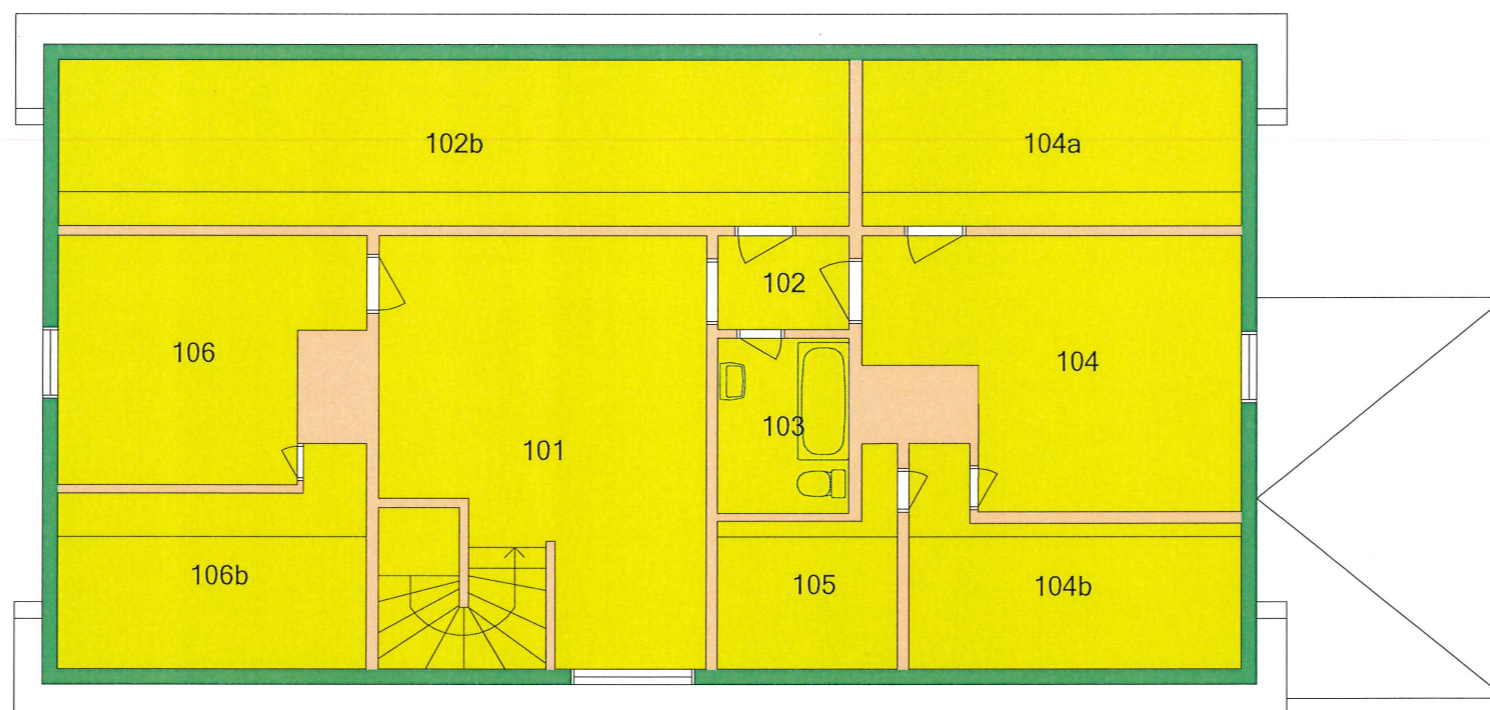



OBS !! Får ej utgöra projekteringsunderlag

FÖRVALTNINGSHANDLING



Hyresgäster
STRÖMSHOLM HYRESFASTIGHETER
U051003
Fd beridarebostad
Plan: 03 Del: 1/1

Skala: 1:100	Datum: 2021-08-11	Relationsritningsdatum: 1985-10-01
-----------------	----------------------	---------------------------------------

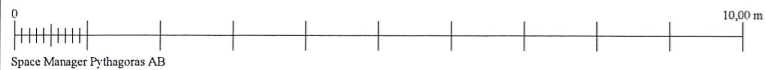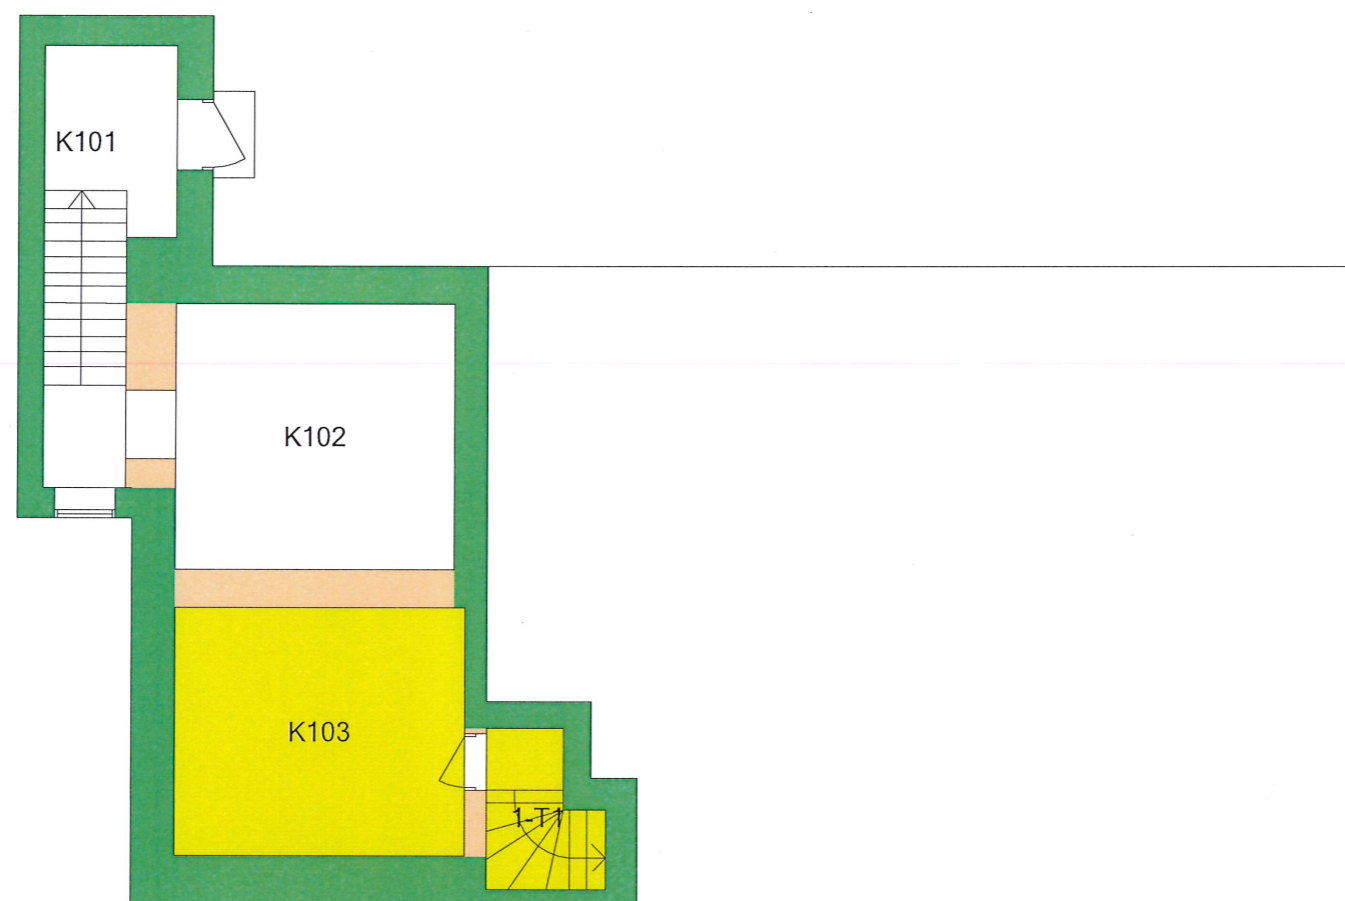

Space Manager Pythagoras AB

FÖRVALTNINGSHANDLING



Hyresgäster
STRÖMSHOLM HYRESFASTIGHETER
U051003
Fd beridarebostad
Plan: 01 Del: 1/1

Skala: 1:100	Datum: 2021-08-11	Relationsritningsdatum: 1985-10-01
-----------------	----------------------	---------------------------------------

OBS !! Får ej utgöra projekteringsunderlag